

地 番 56-260  
 土地の所在 長崎市豊洋台二丁目  
 地 積 測 量 図

座 標 求 積 表

地 番	(255) 56-260			
点 名	標 識	X	Y	辺 長
PL10586	(金属プレート)	-19368.148	27847.753	4.640
PL10585	(金属プレート)	-19367.965	27845.547	2.214
PL10547	(金属プレート)	-19368.107	27845.009	0.656
PL10584	(金属プレート)	-19368.510	27843.450	1.610
PL10583	(金属プレート)	-19368.867	27843.548	0.361
PL10582	(金属プレート)	-19368.910	27843.366	0.190
PL10587	(金属プレート)	-19382.710	27782.894	62.027
PL9443	(金属プレート)	-19382.079	27782.734	0.651
PL10531	(金属プレート)	-19390.567	27747.370	36.882
PL10530	(金属プレート)	-19397.169	27745.604	6.971
PL10556	(金属プレート)	-19455.243	27791.058	73.756
PL10554	(金属プレート)	-19475.697	27807.178	26.043
PL10553	(金属プレート)	-19475.667	27807.219	0.051
PL10552	(金属プレート)	-19476.453	27807.817	0.988
PL10551	(金属プレート)	-19476.473	27807.792	0.032
PL10550	(金属プレート)	-19478.611	27809.446	2.703
PL10549	(金属プレート)	-19478.494	27809.599	0.193
PL5582	(金属プレート)	-19478.700	27809.747	0.254
		倍 面 積	40949.142386	
		面 積	20474.5711930	
		地 積	20474.57	m <sup>2</sup>
		坪 数	6193.5577	坪


\*公 式  $A = 1/2 \sum (X_2 - X_1)(Y_1 + Y_2)$

引照点	標 識	X座標	Y座標
TN45-1	金属紙	-19376.904	27801.977
TN45-2	金属紙	-19385.077	27768.039



  

引照点	境界点	距 離	角 度 (内角)
TN45-1	PL10587	19.947	356-37-04
TN45-2		15.042	
TN45-1	PL9443	19.927	358-29-16
TN45-2		14.998	


引照点概略図

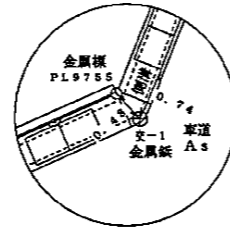


引照点概略図

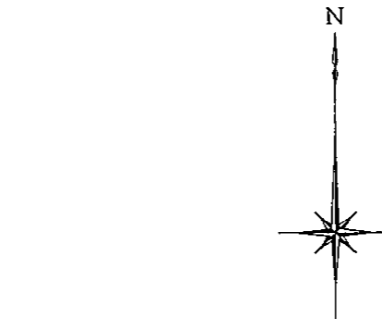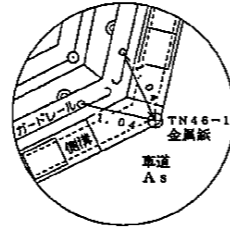



5-5

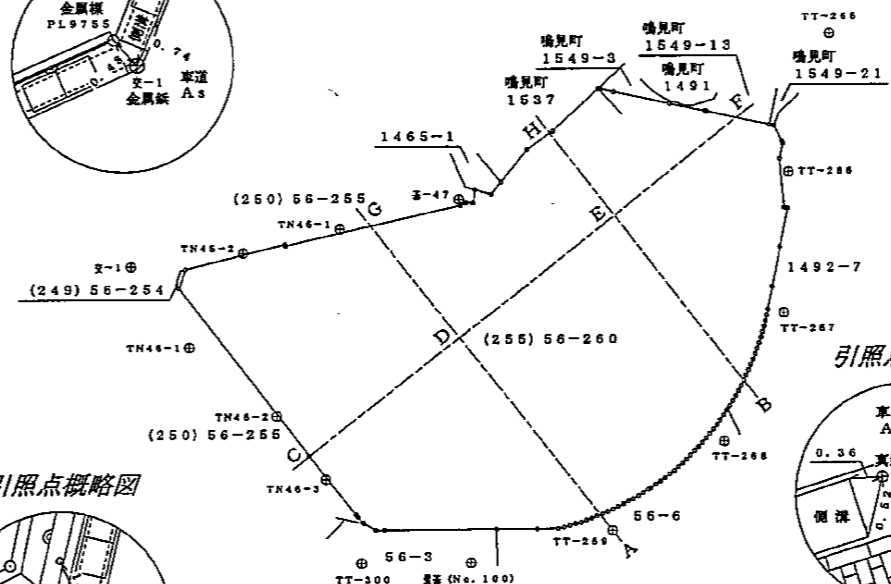

引照点概略図

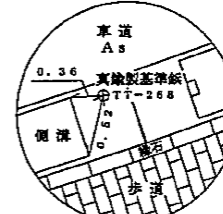

引照点概略図

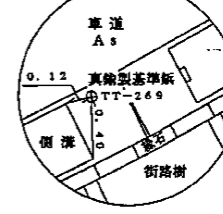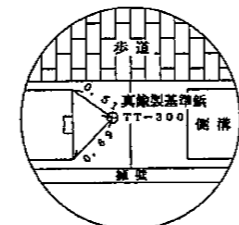

引照点	標 識	X座標	Y座標
TT-300	真鍮製基準板	-19492.433	27809.027
No. 100	真鍮製基準板	-19492.360	27846.511

引照点	境界点	距 離	角 度 (内角)
TT-300	PL5582	19.752	273-06-46
No. 100		39.220	
TT-300	PL4621	12.386	293-12-19
No. 100		34.534	

引照点	標 識	X座標	Y座標
No. 100	真鍮製基準板	-19492.360	27846.511
TT-269	真鍮製基準板	-19481.429	27895.333

引照点	境界点	距 離	角 度 (内角)
No. 100	PL6118	14.429	319-40-56
TT-269		40.130	
No. 100	PL4632	32.240	351-29-12
TT-269		18.763	

引照点	標 識	X座標	Y座標
TT-268	真鍮製基準板	-19450.791	27934.515
TT-267	真鍮製基準板	-19406.588	27954.994

引照点	境界点	距 離	角 度 (内角)
TT-268	CZ14101	11.280	341-19-30
TT-267		38.219	

引照点	標 識	X座標	Y座標
TT-266	真鍮製基準板	-19357.910	27956.835
TT-265	真鍮製基準板	-19310.381	27971.133

引照点	境界点	距 離	角 度 (内角)
TT-266	CZ14194	17.469	321-19-40
TT-265		37.613	
TT-266	CZ14197	47.373	283-13-08
TT-265		60.269	

引照点	標 識	X座標	Y座標
基-47	金属紙	-19386.836	27842.864
TT-265	真鍮製基準板	-19310.381	27971.133

引照点	境界点	距 離	角 度 (内角)
基-47	SZ11588	61.256	345-28-21
TT-265		82.293	
基-47	K8-219	39.777	347-50-48
TT-265		101.604	
基-47	K8-218	28.694	347-36-16
TT-265		112.287	
基-47	K8-217	15.500	1-05-25
TT-265		124.646	
基-47	Y.8898	11.148	15-13-06
TT-265		129.420	
基-47	CZ14388	6.390	352-46-19
TT-265		133.807	

引照点	標 識	X座標	Y座標
支-1	金属紙	-19389.656	27728.971
TN46-1	金属紙	-19417.564	27749.127

引照点	境界点	距 離	角 度 (内角)
支-1	PL10531	18.921	308-35-52
TN46-1		27.026	
支-1	PL10530	18.247	330-07-04
TN46-1		20.707	

長崎市1級基準点

点 名	X	Y	標 識
NO. 012	-18712.260	27621.850	コンクリート杭
NO. 013	-19403.450	27512.700	コンクリート杭


地積測量図  
土地所在図

地番 56-5  
56-7~56-260

土地の所在 長崎市豊洋台二丁目

報告書番号 0800053


4-3

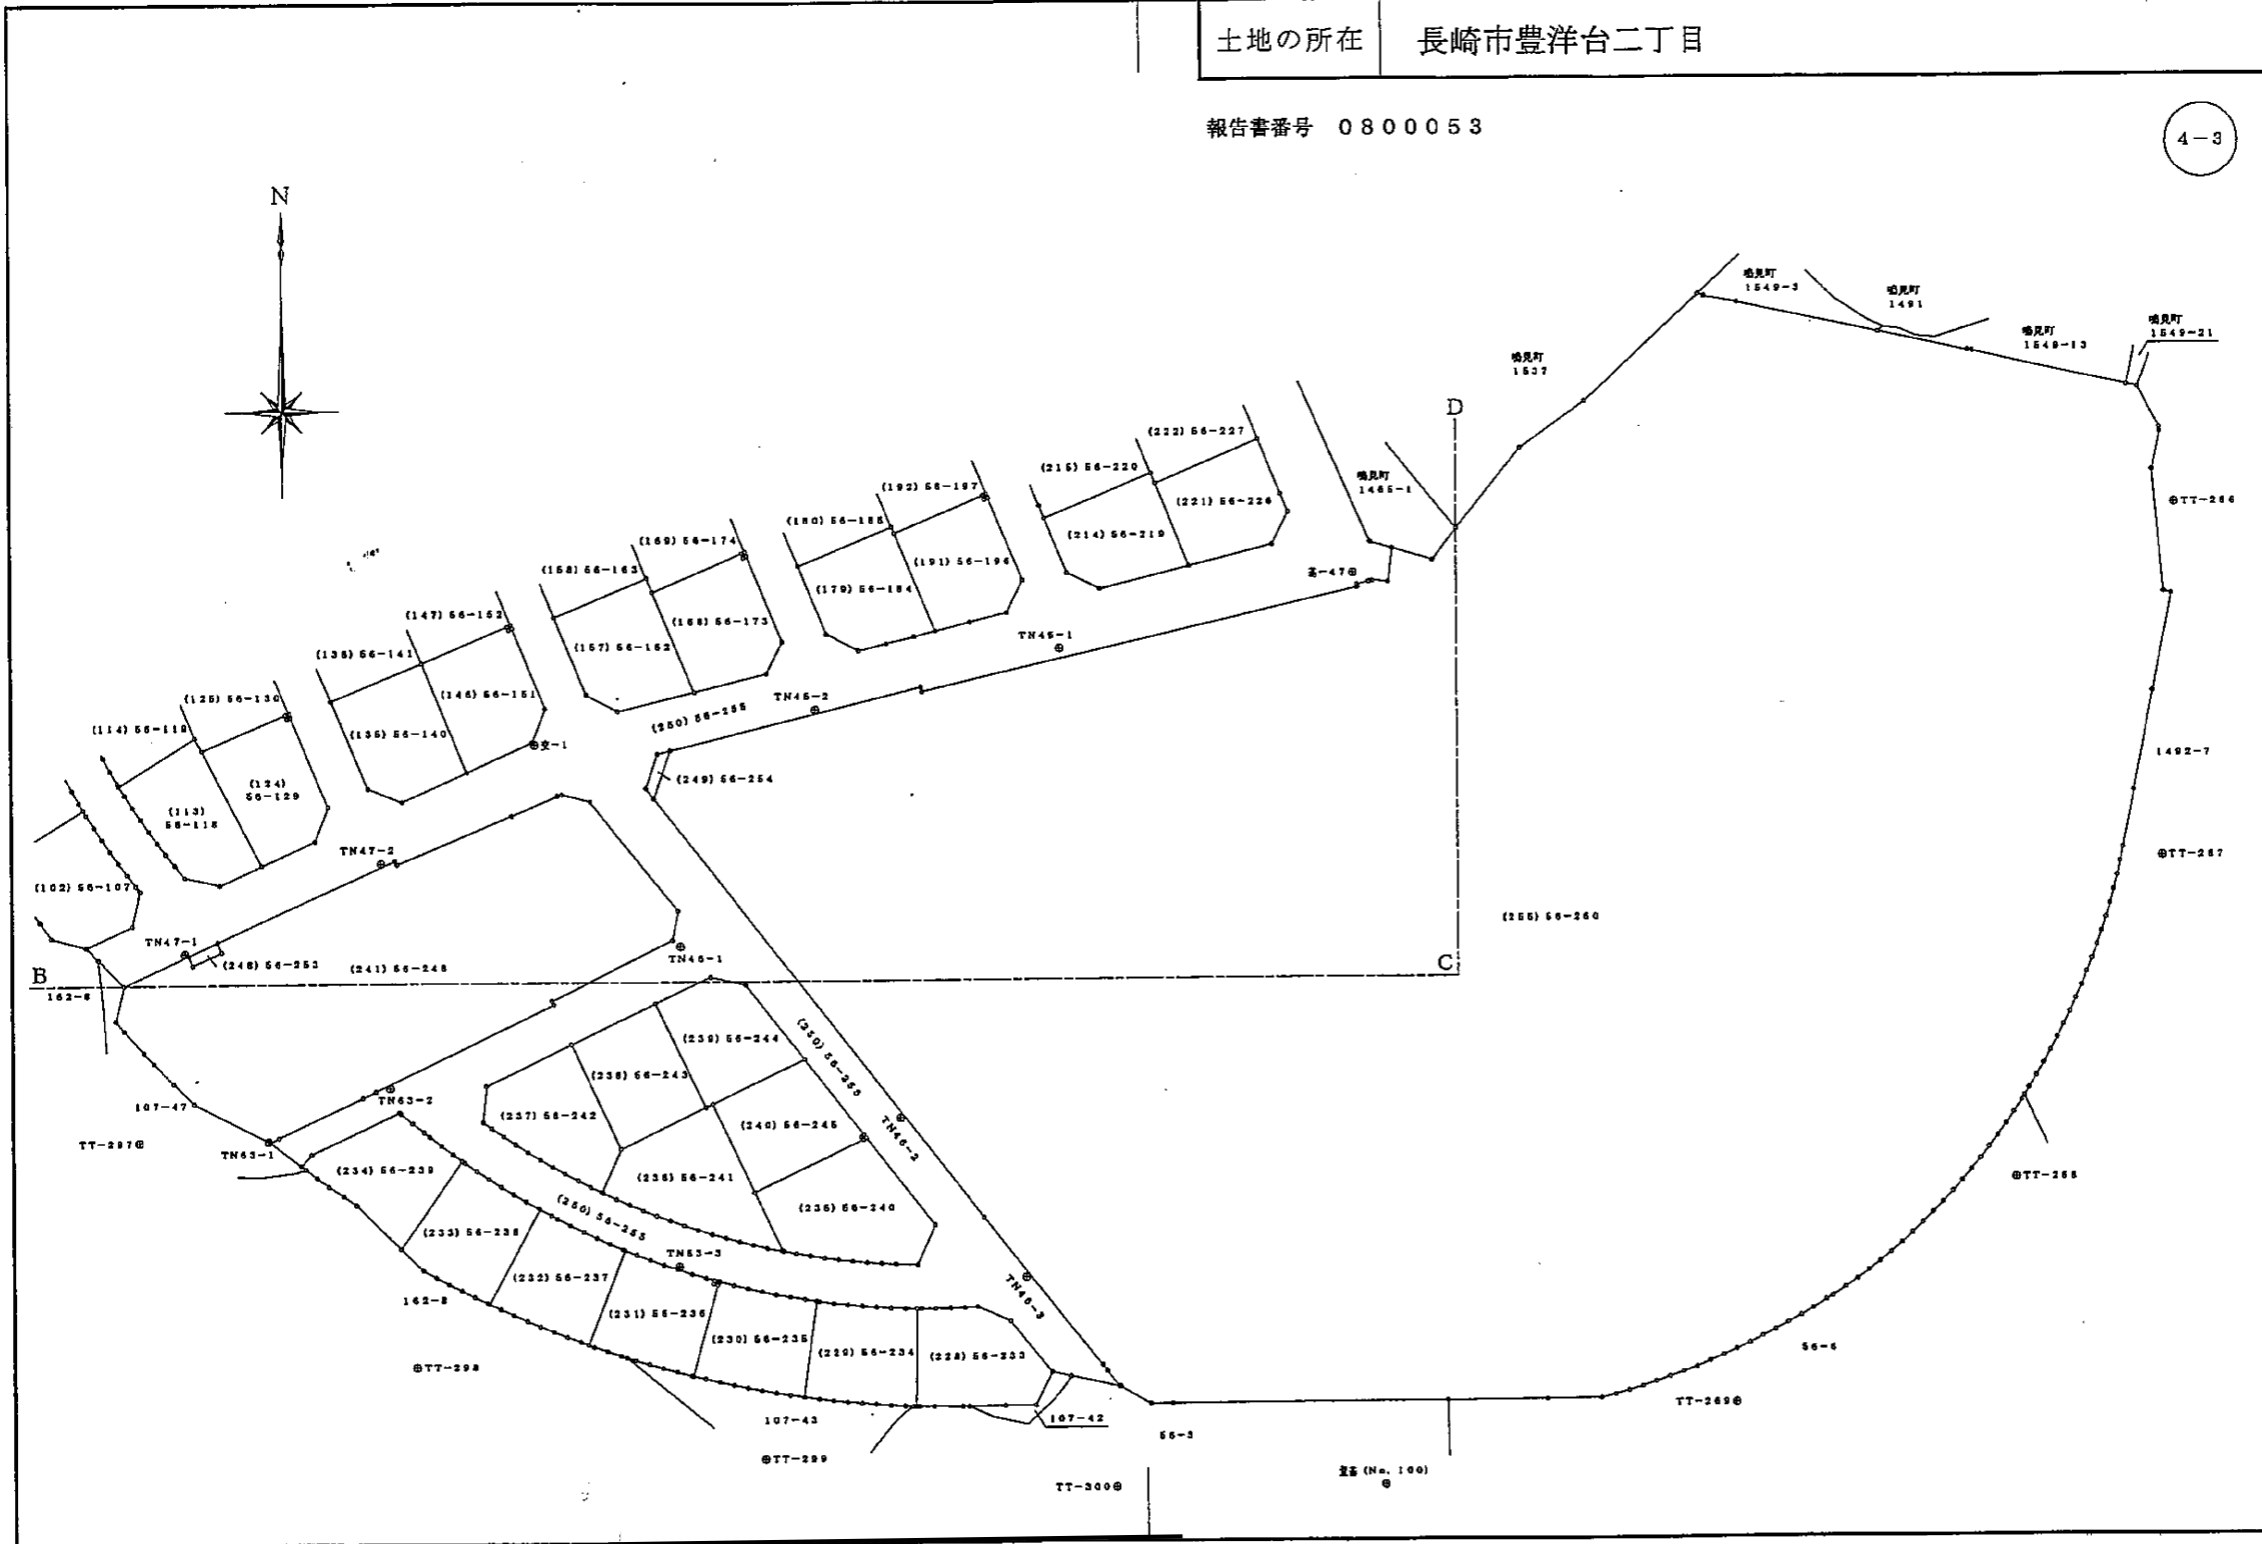


地番	56-260
----	--------

地積測量図

土地の所在	長崎市豊洋台二丁目
-------	-----------

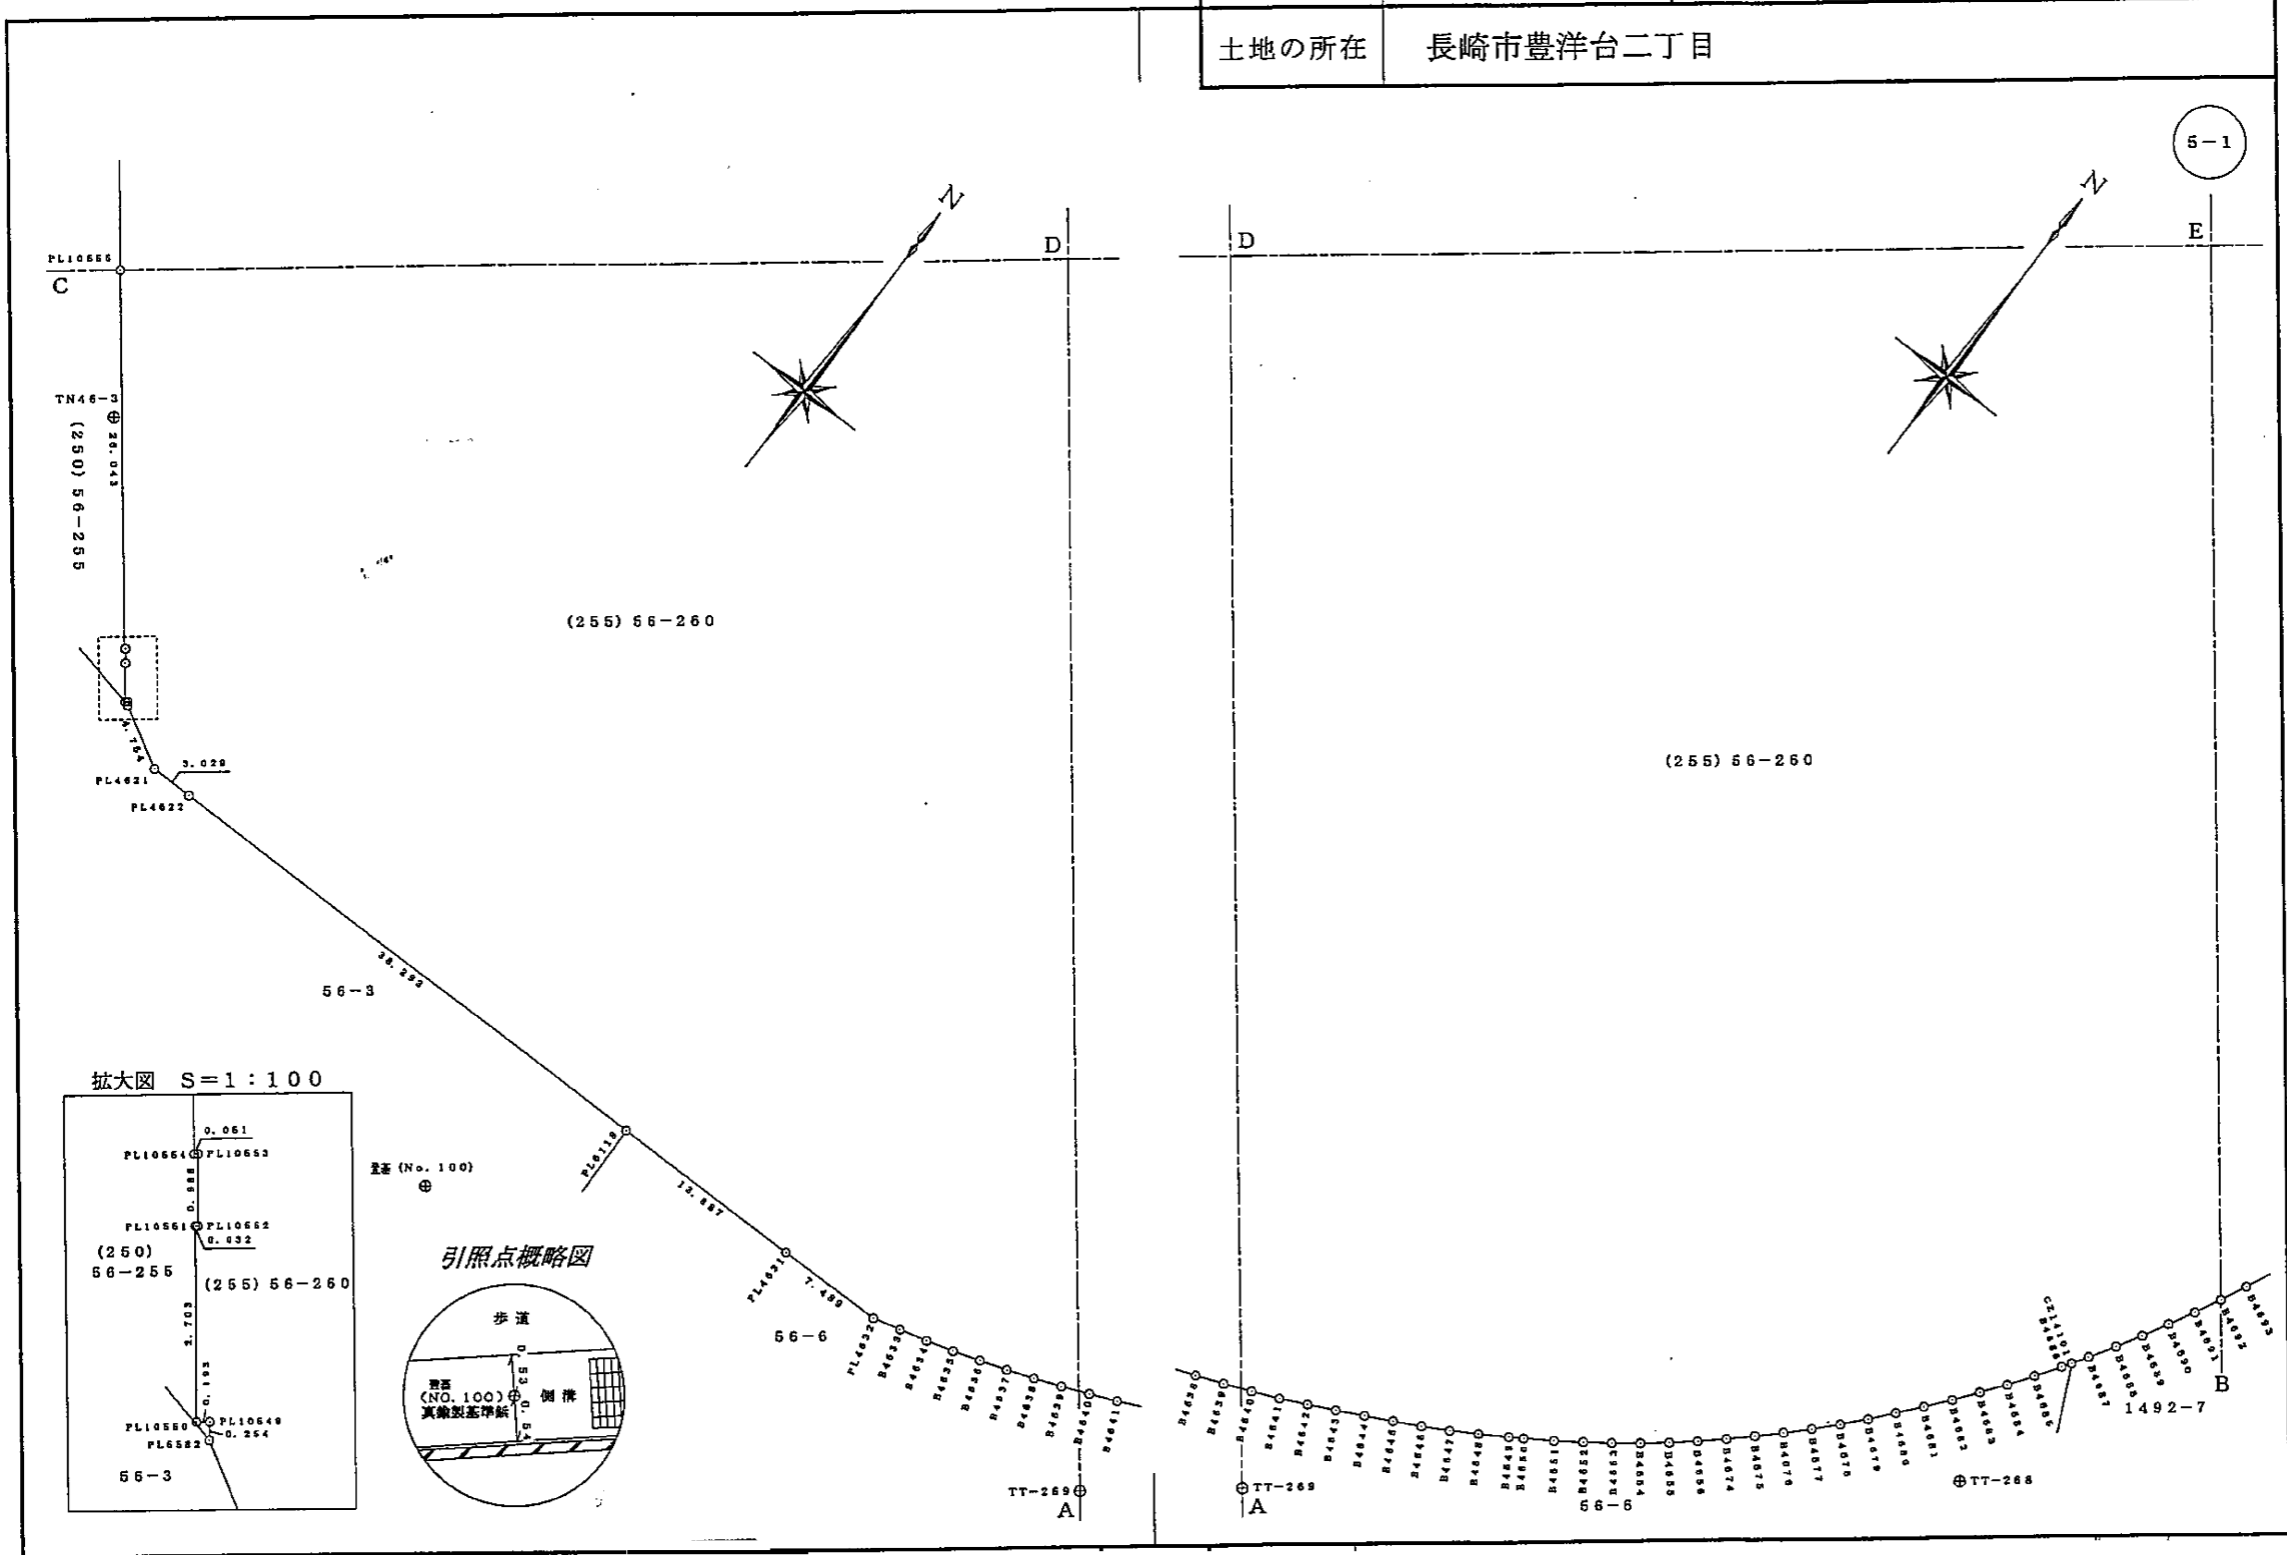


拡大図 S=1:100

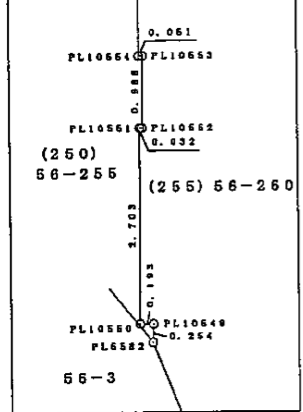

基準 (No. 100)

引照点概略図

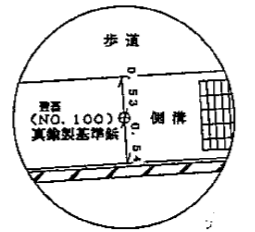



地番 56-260

地積測量図



土地の所在 長崎市豊洋台二丁目

5-2


拡大図 S=1:100

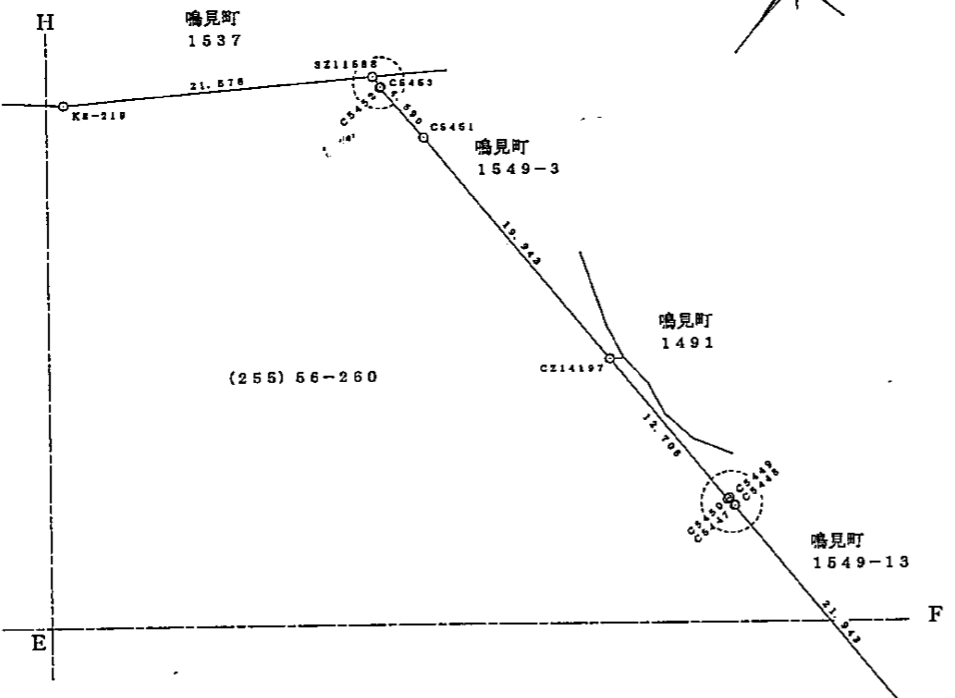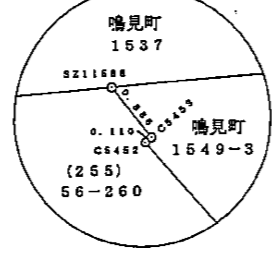


拡大図 S=1:100

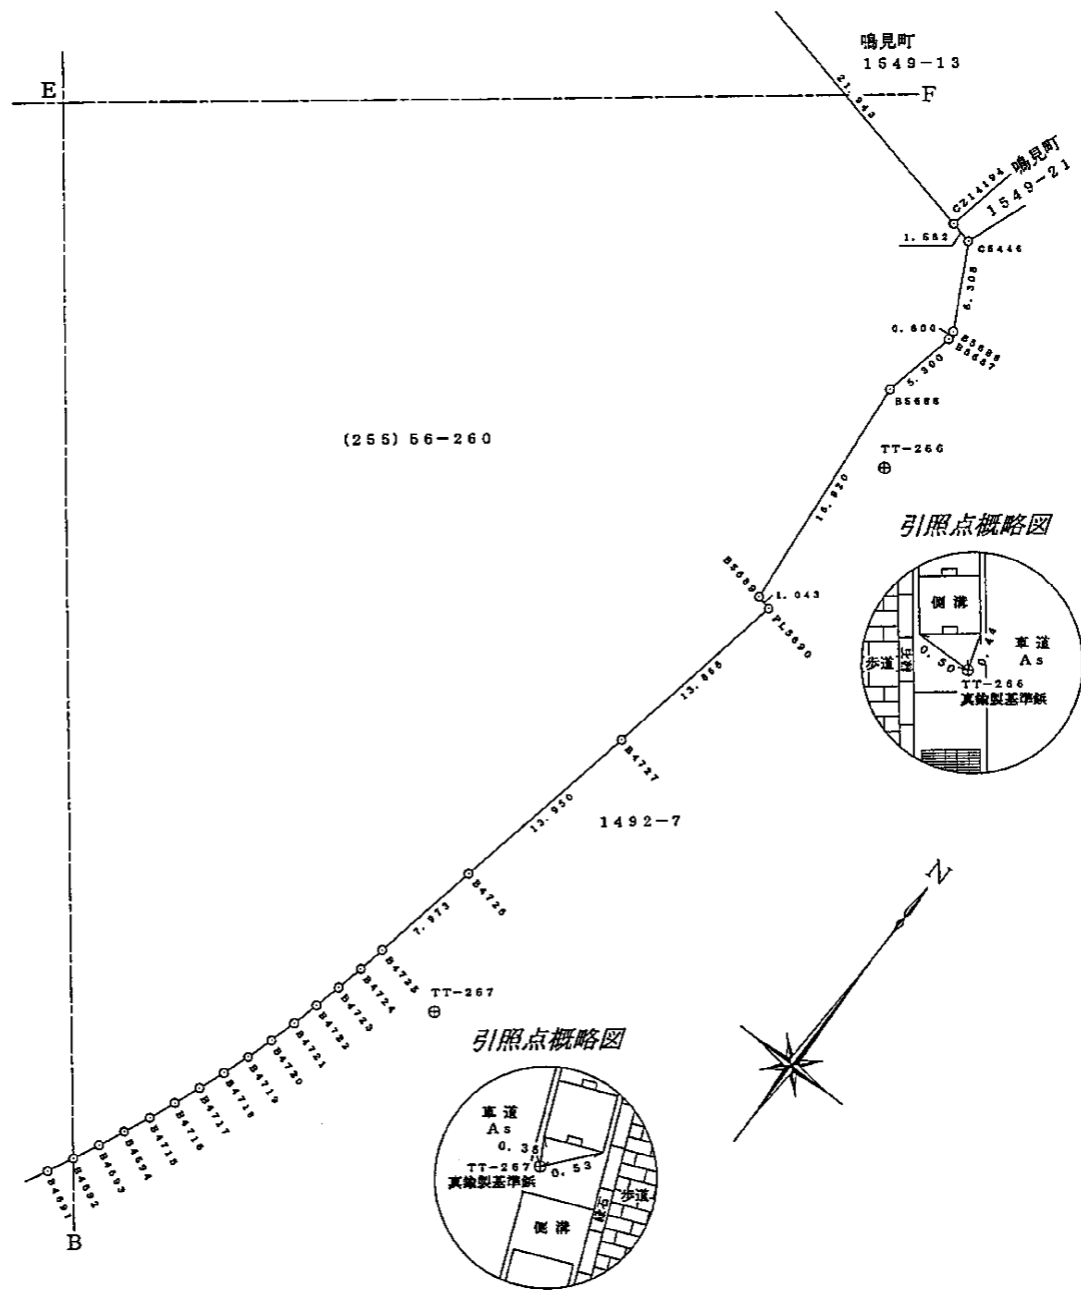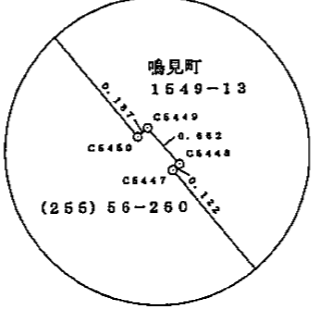

引照点概略図

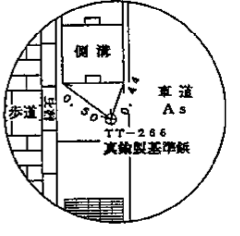

引照点概略図

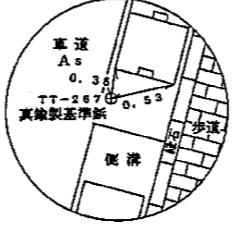










地 番 56-260

地 積 測 量 図

土地の所在 長崎市豊洋台二丁目

5-3

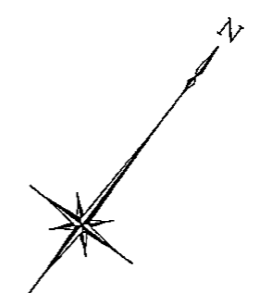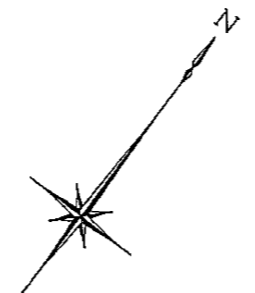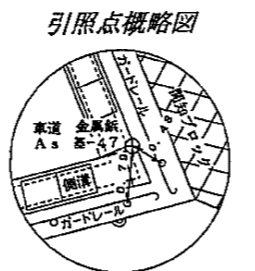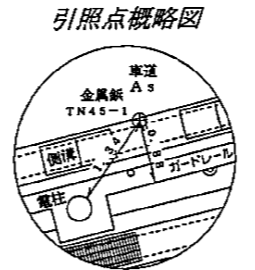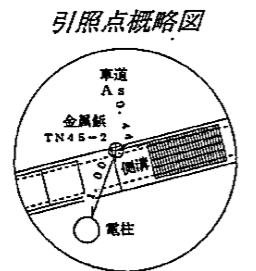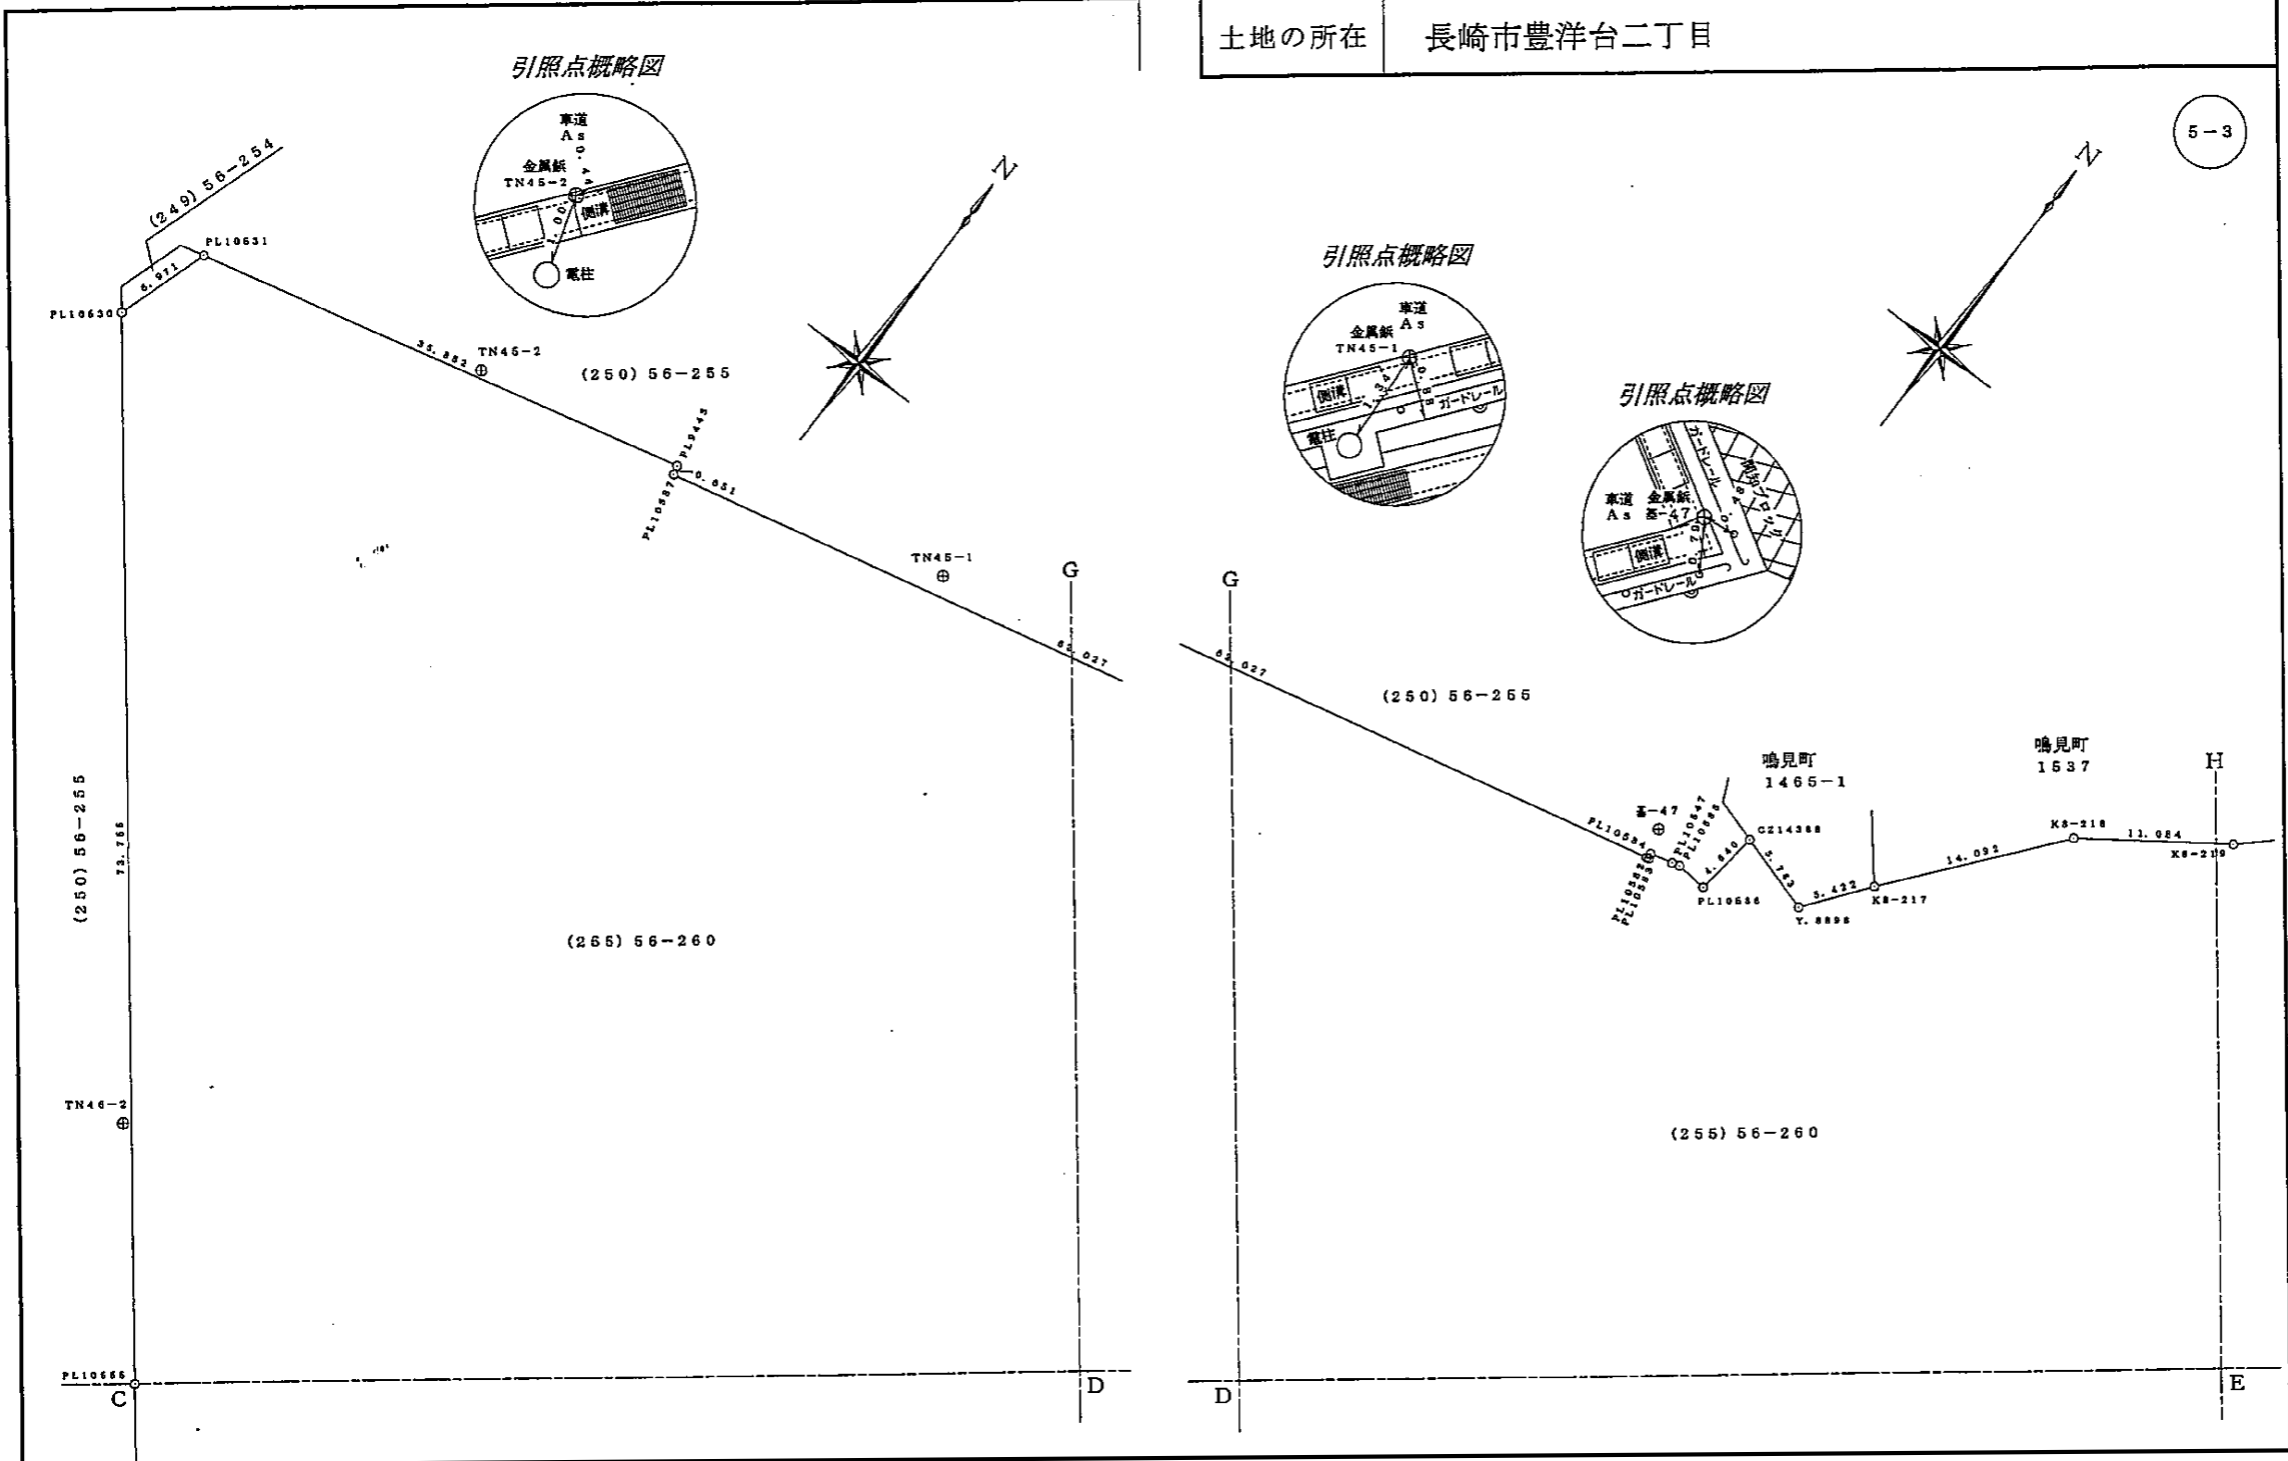


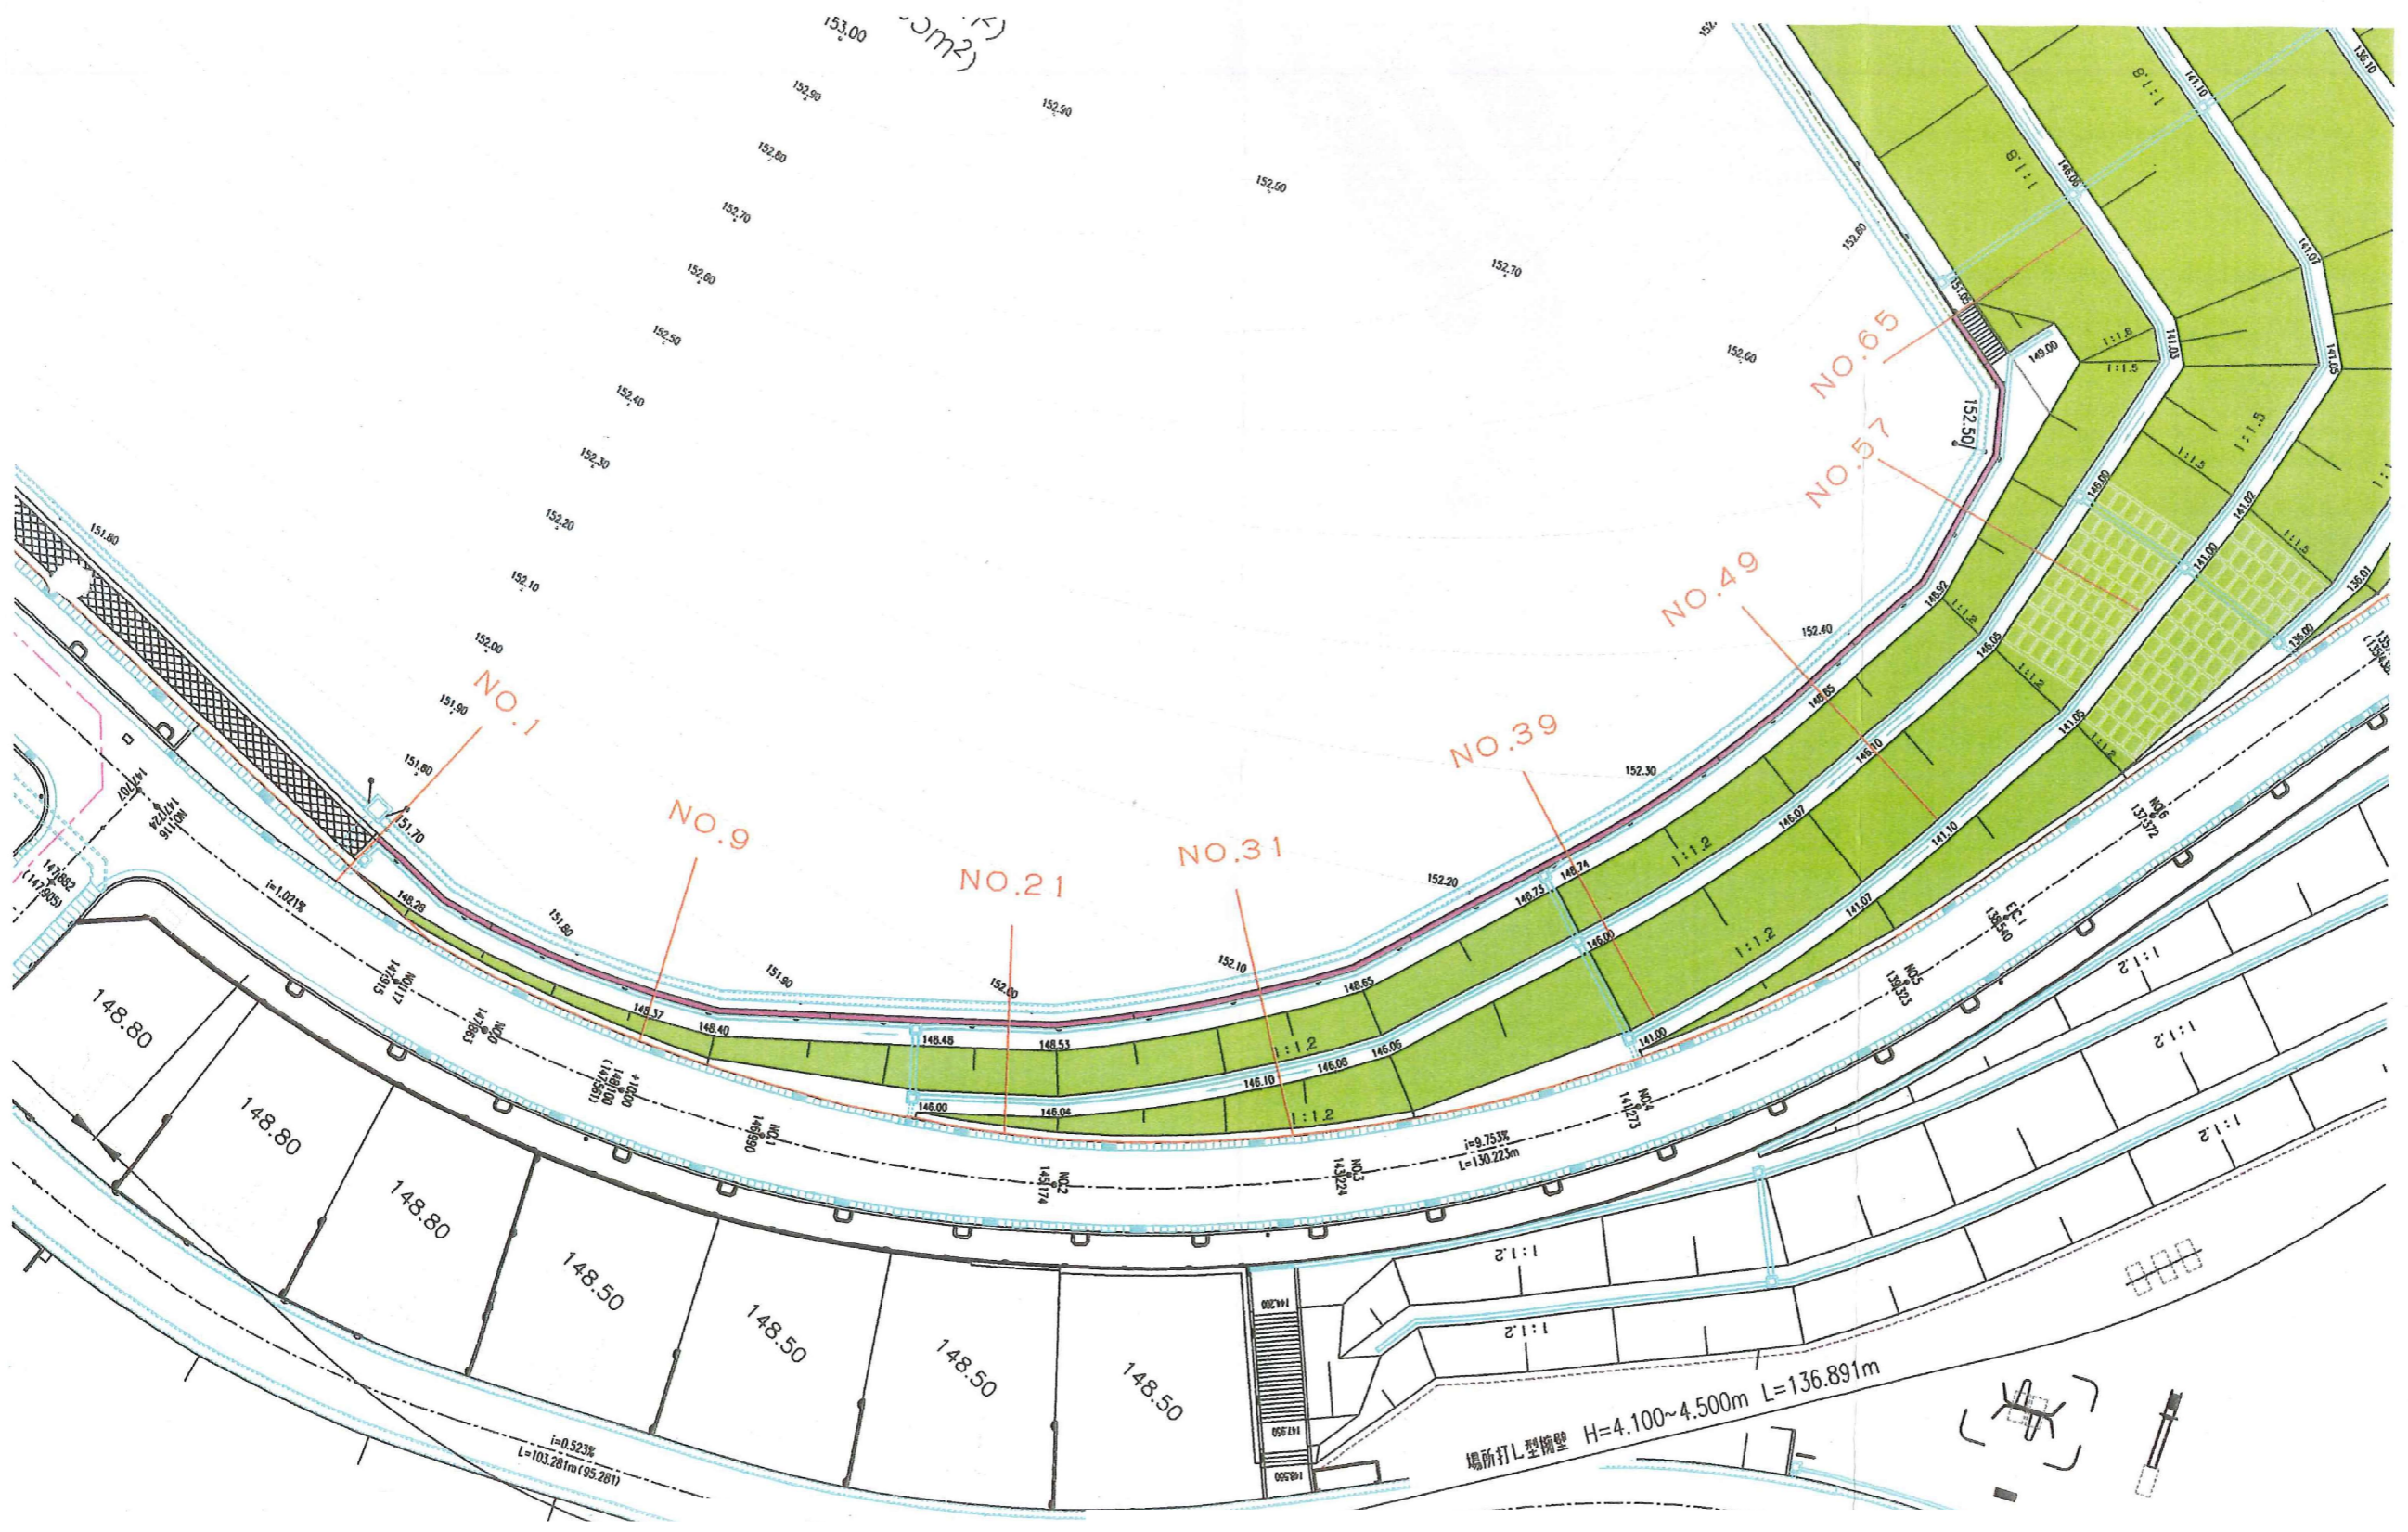


教育施設用地擁壁工展開図 (2)

S=1:100



現場打L型擁壁展開図

S=1:100

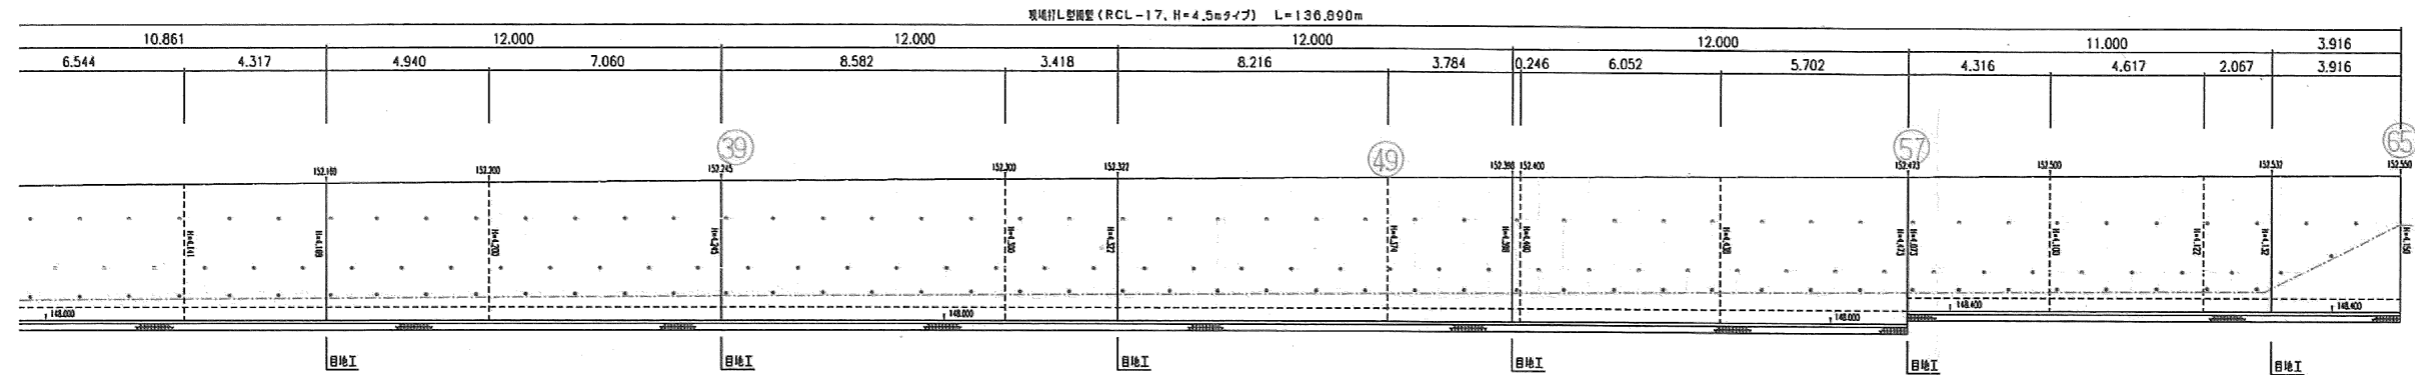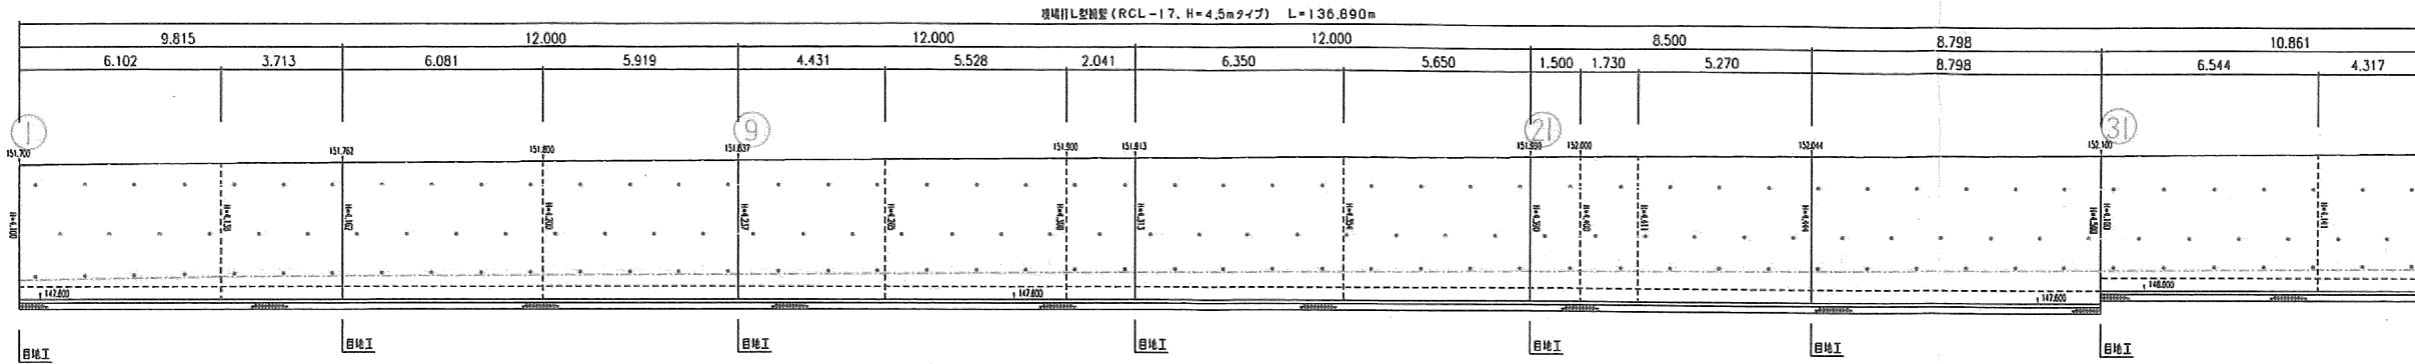

プレキャストL型擁壁展開図

S=1:100

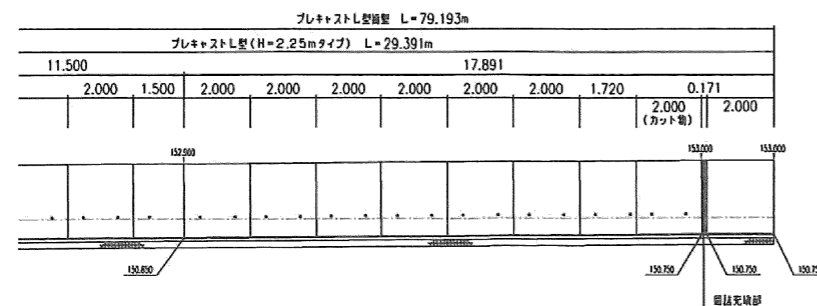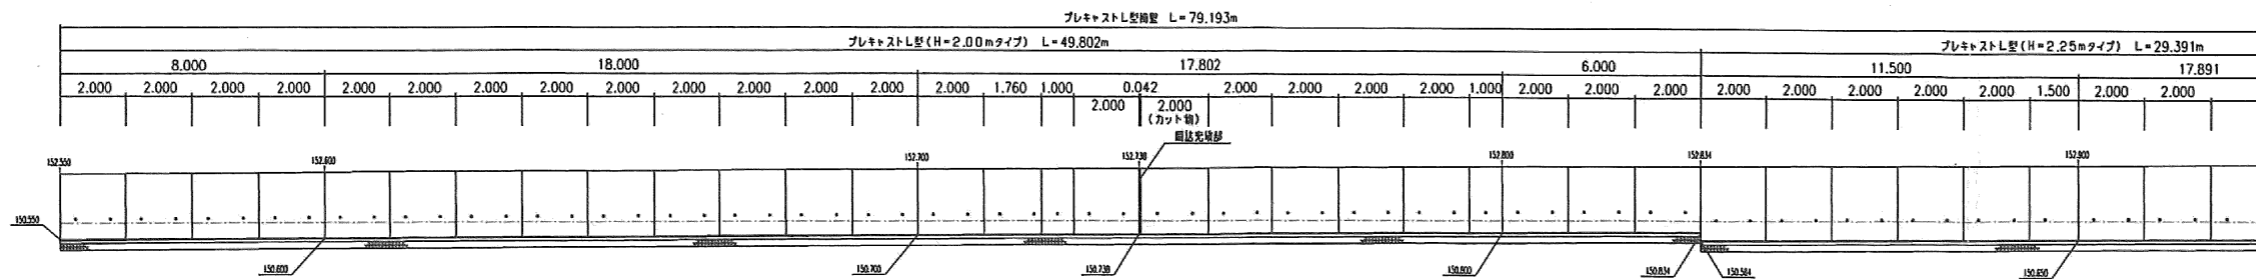




# 教育施設用地


15300  
0M  
15100  
15200  
02:1  
152.10

練積ブロック  
出来形管理箇所

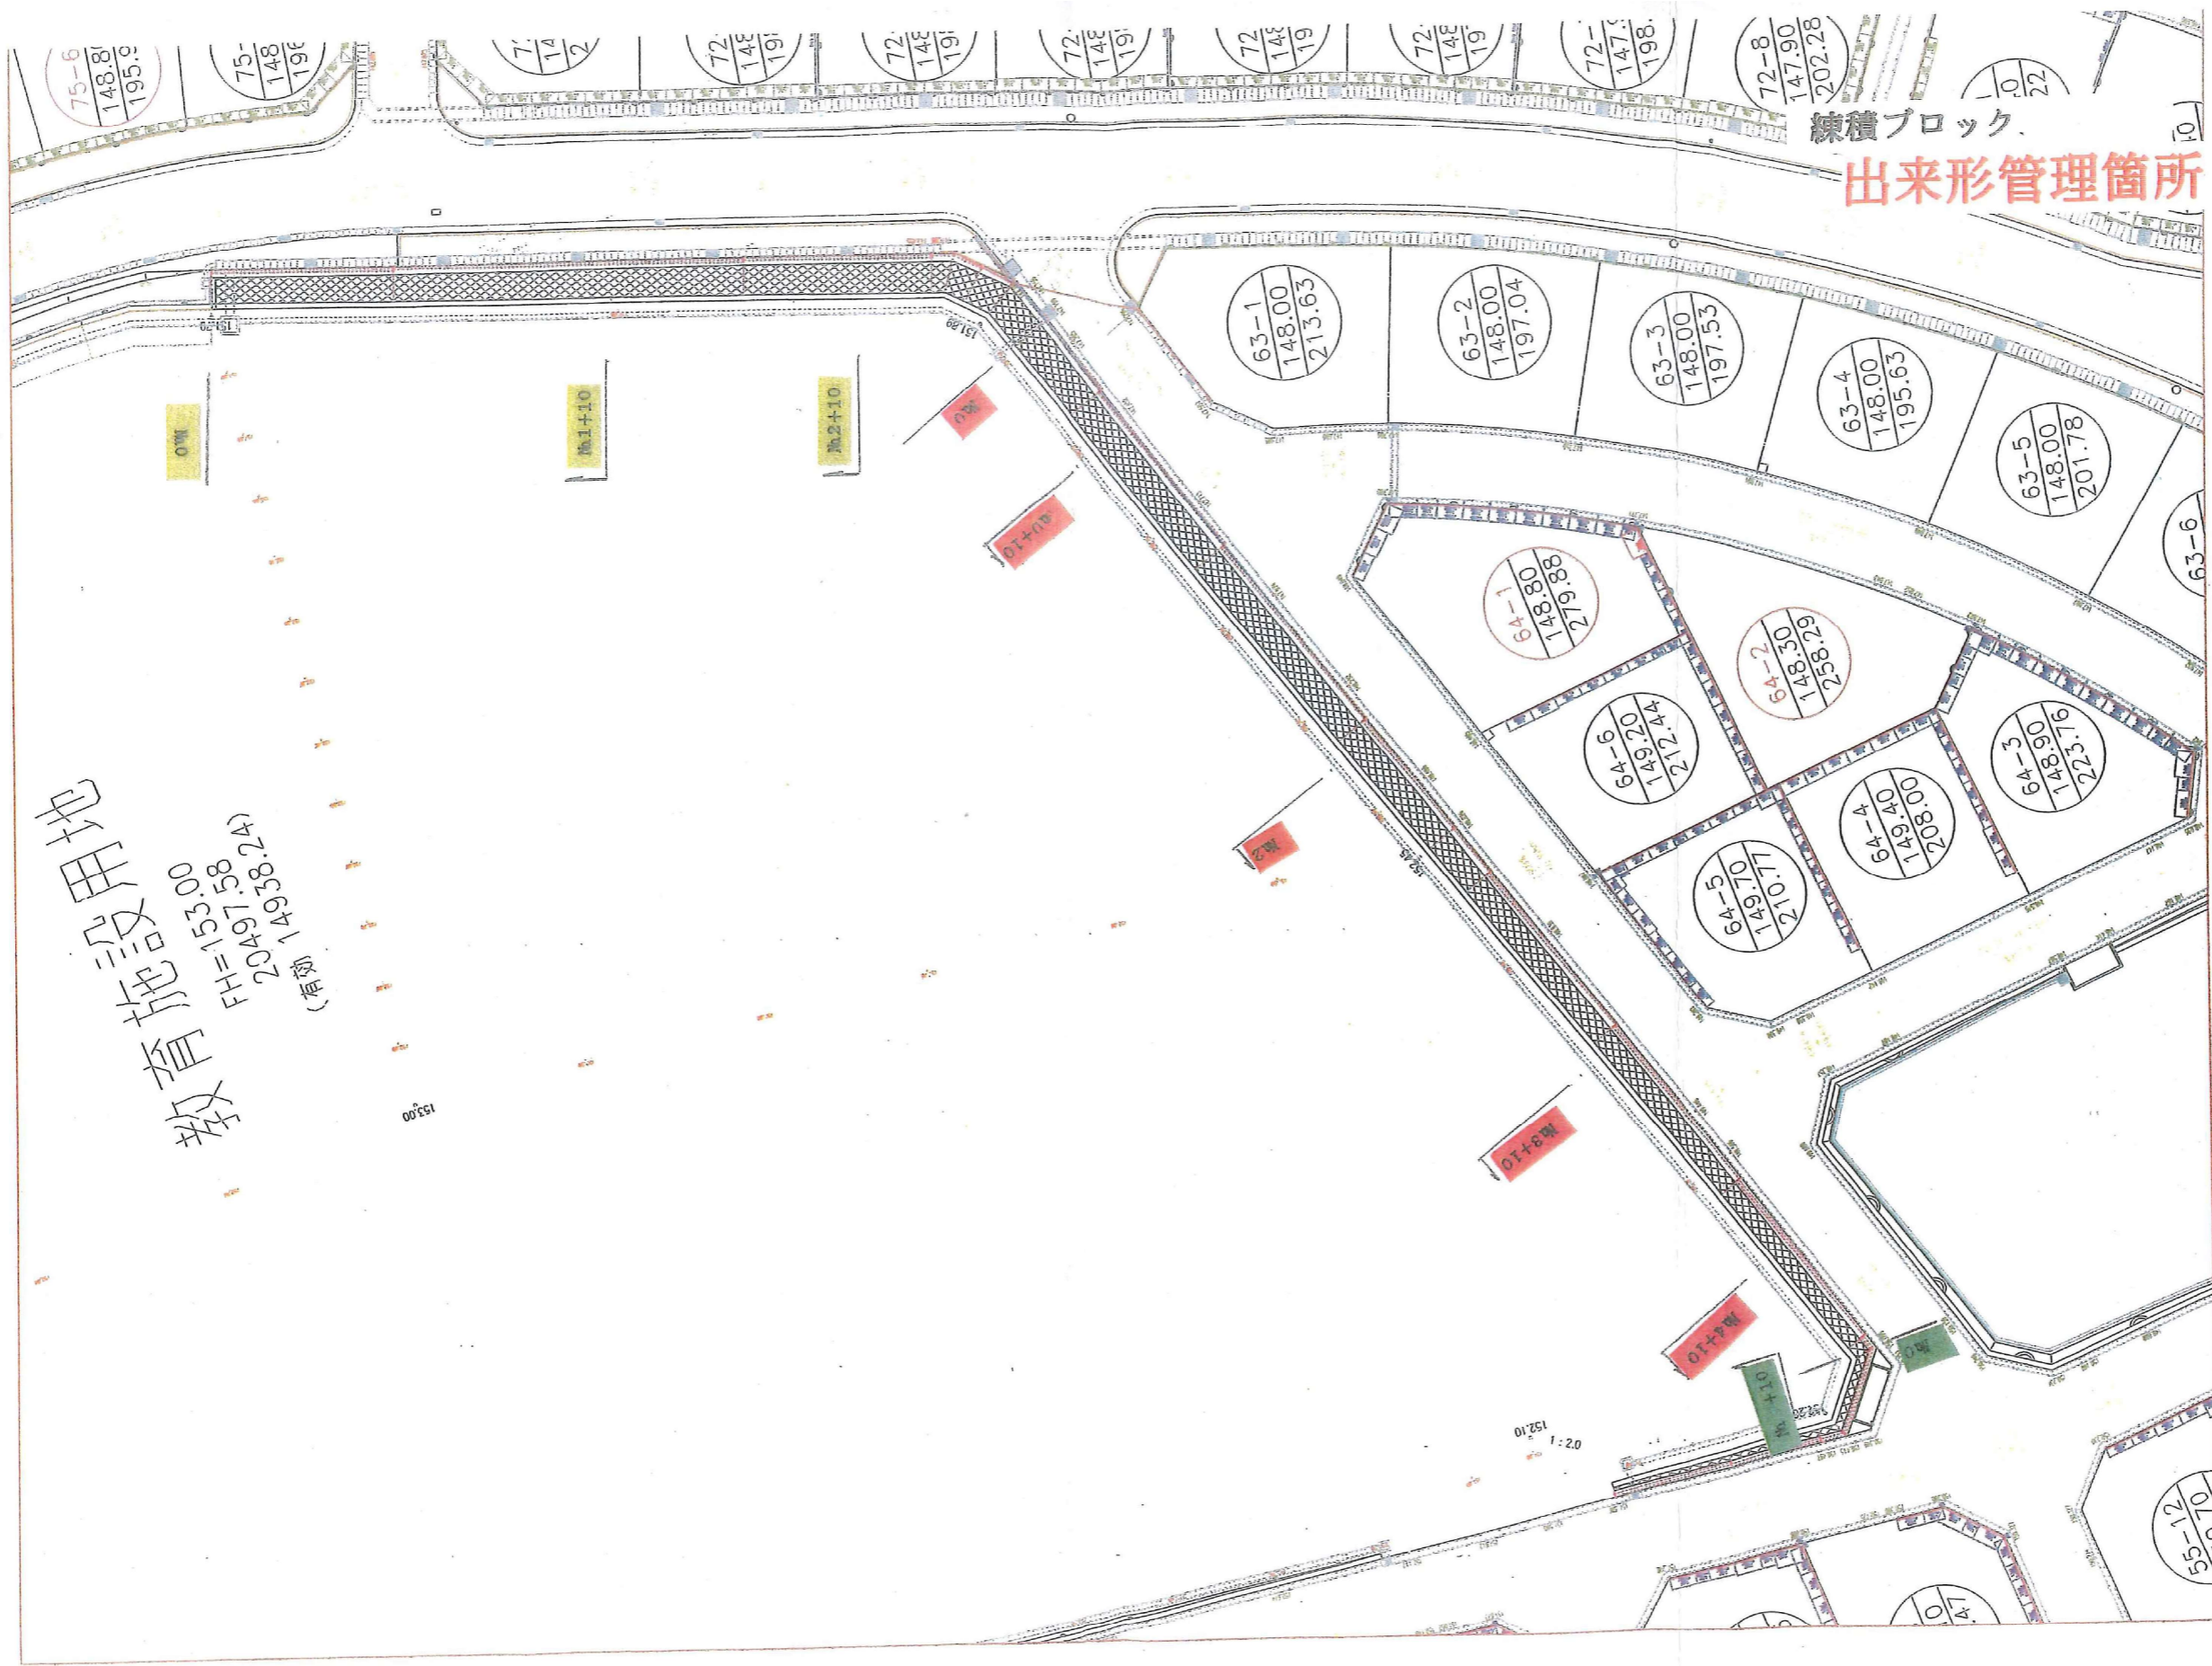



# 教育施設用地計画平面図

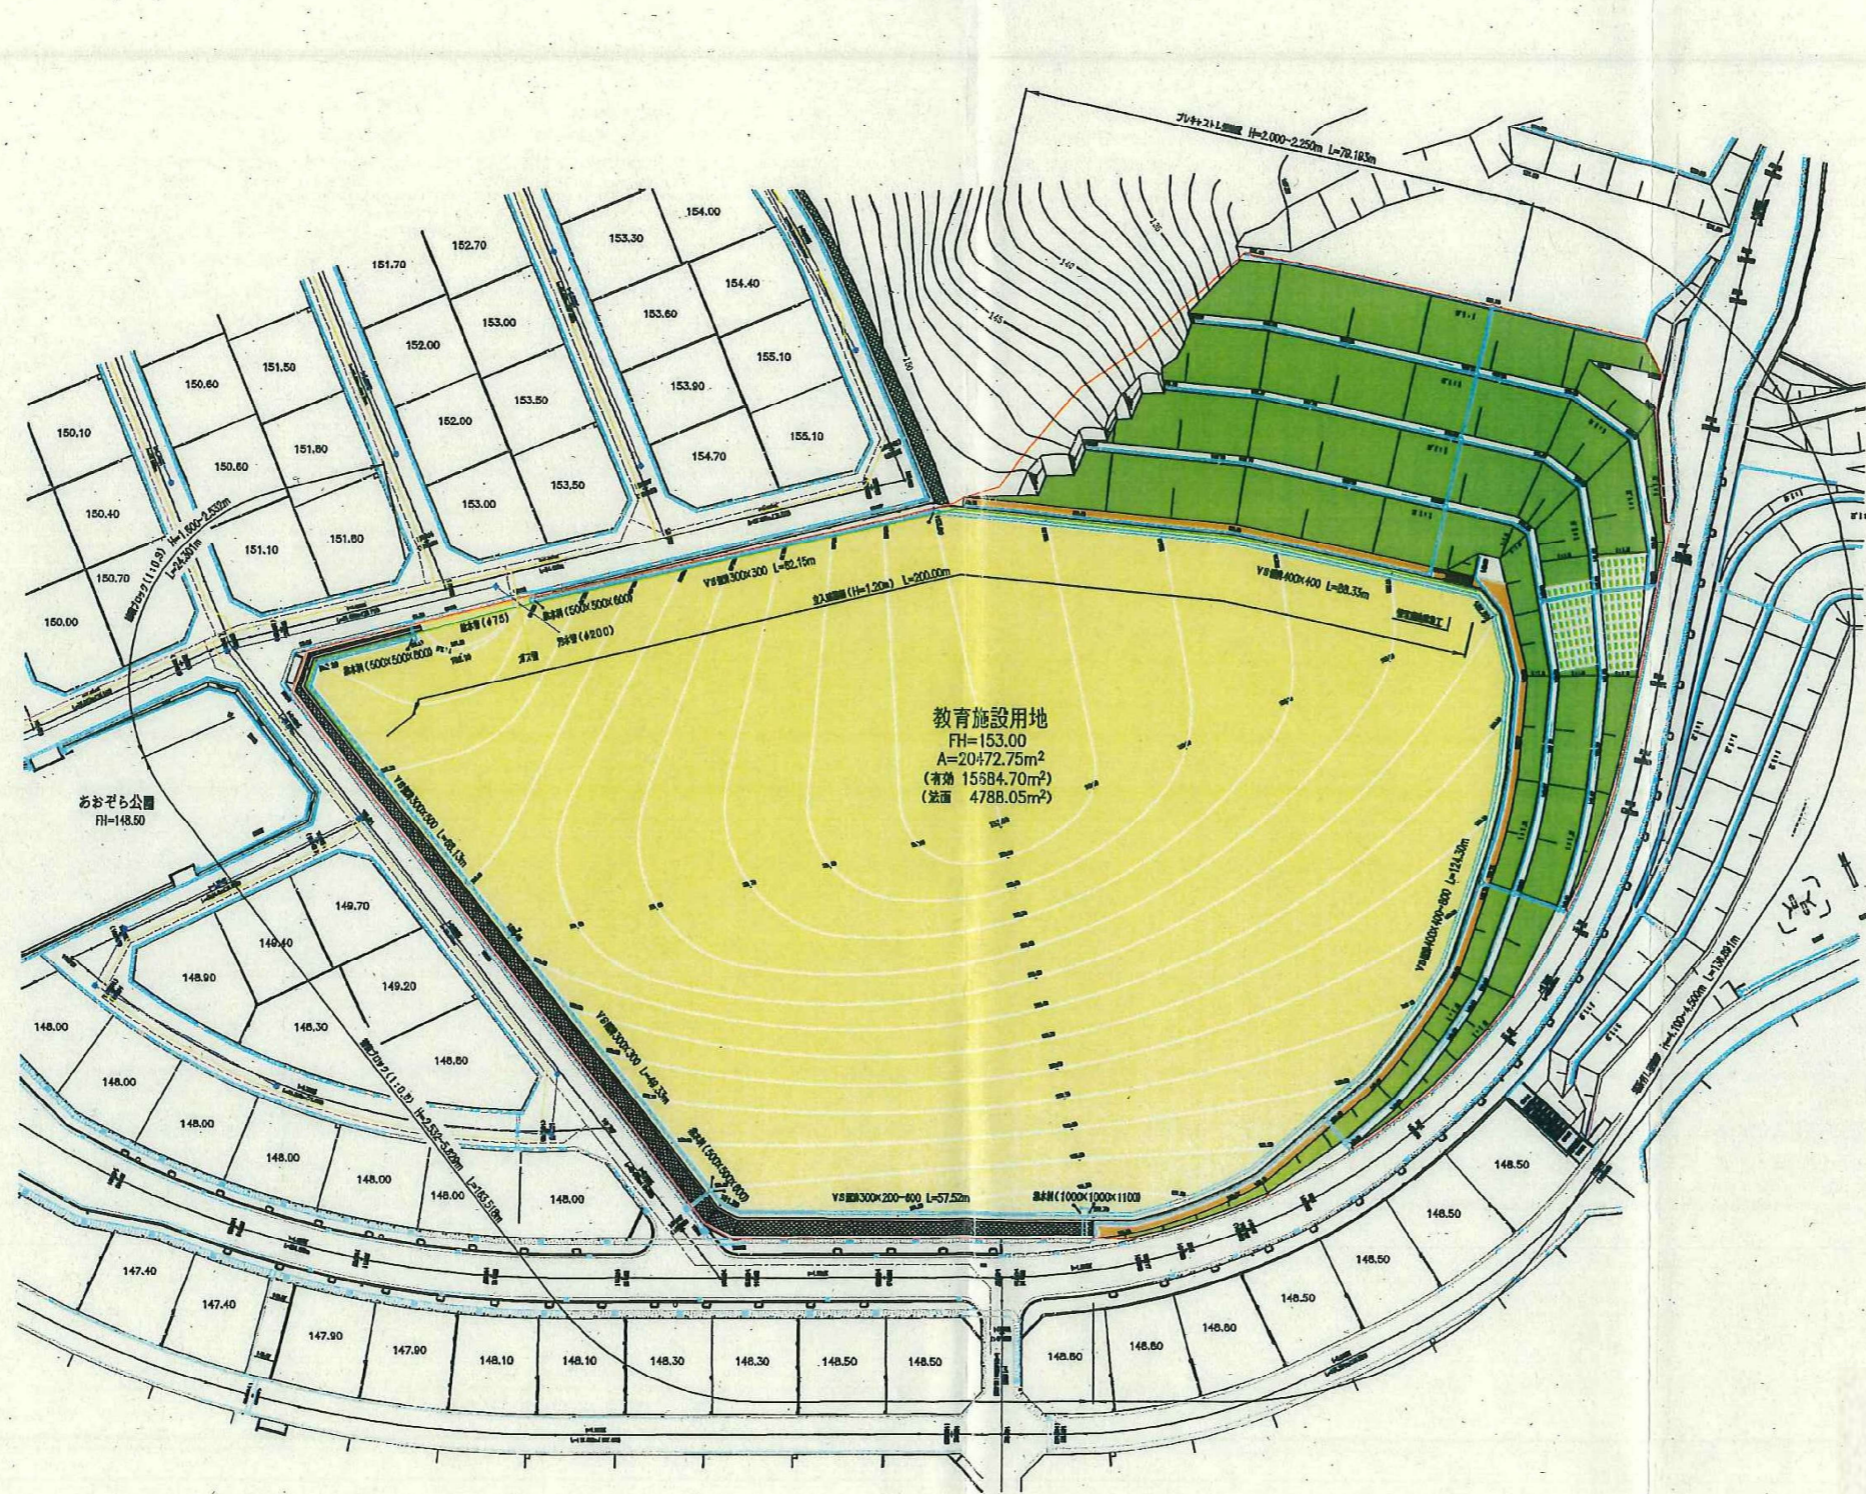


S=1 : 500



# 教育施設法面横断位置図


めだか橋公園

位置図

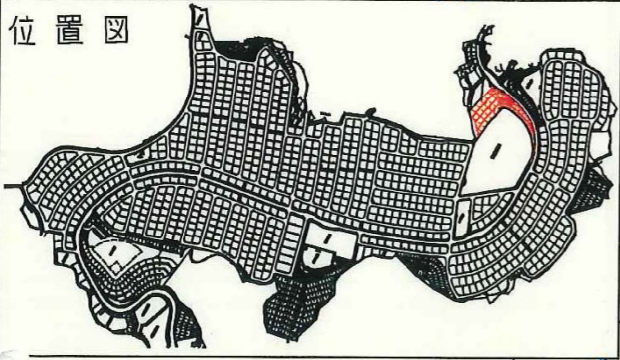


教育施設用地

- NO.1
- NO.2
- NO.3
- NO.4
- NO.5
- NO.6
- NO.7
- NO.8
- NO.9

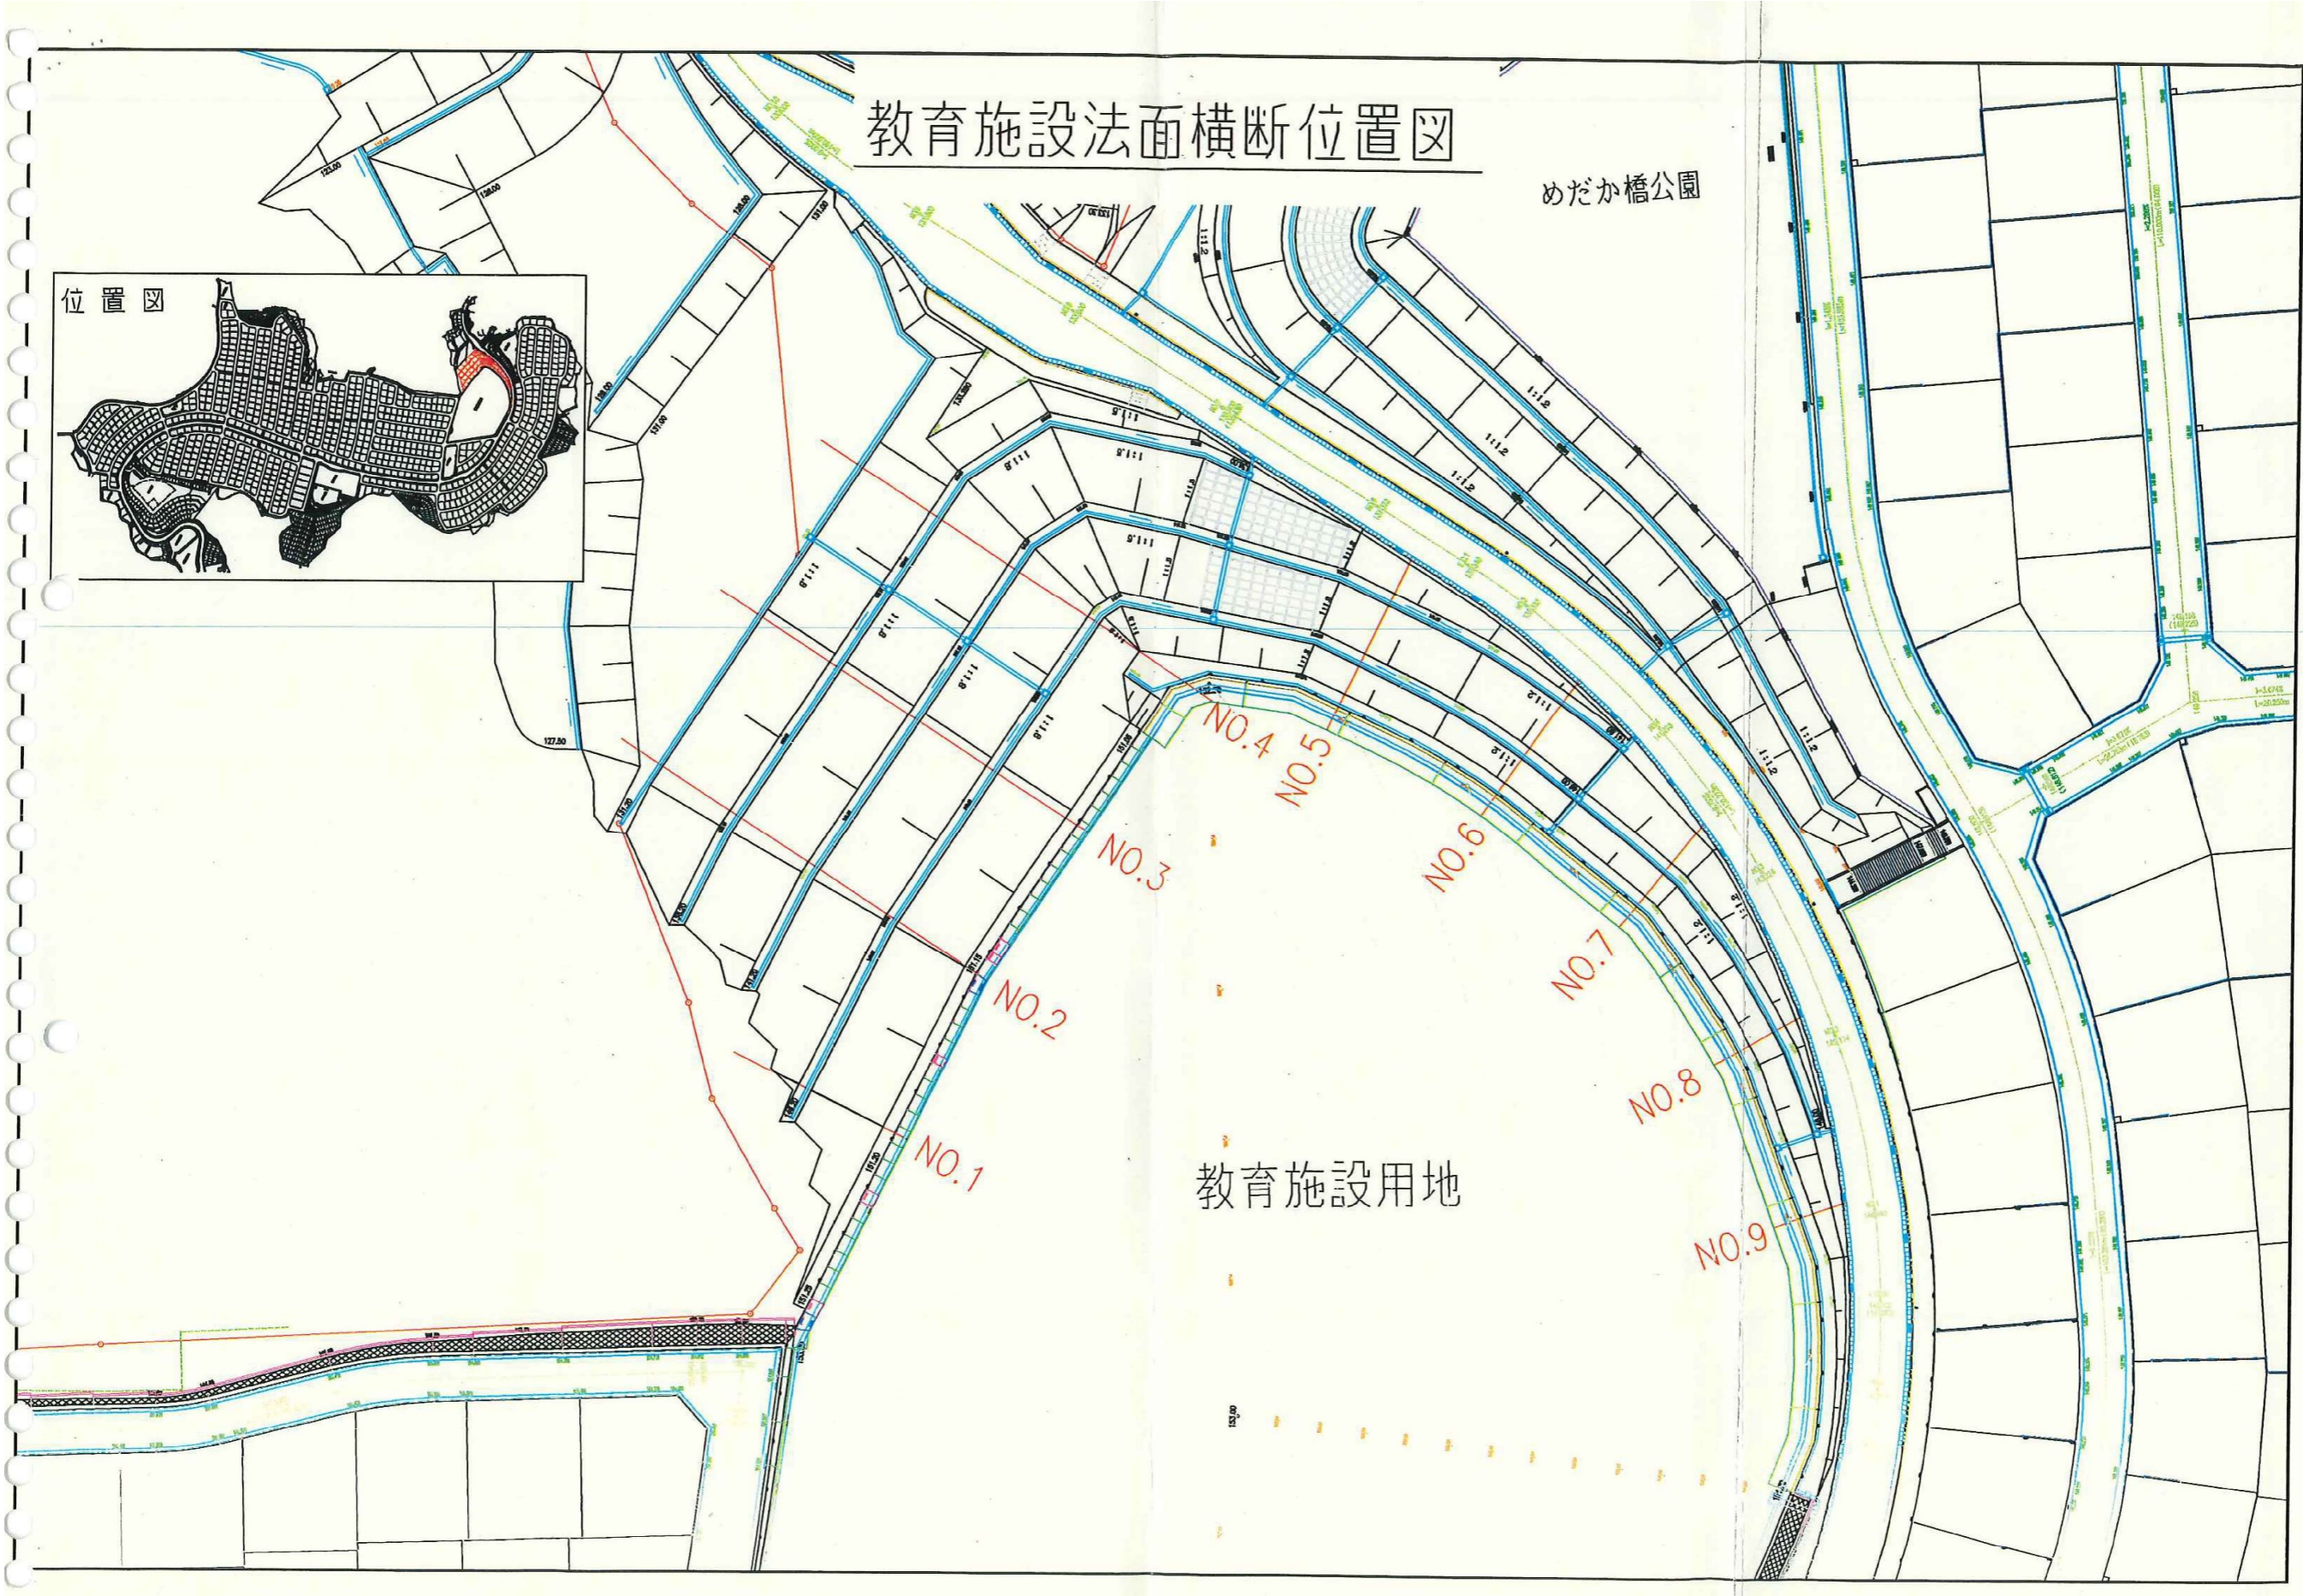



教育施設法面出来形管理図1

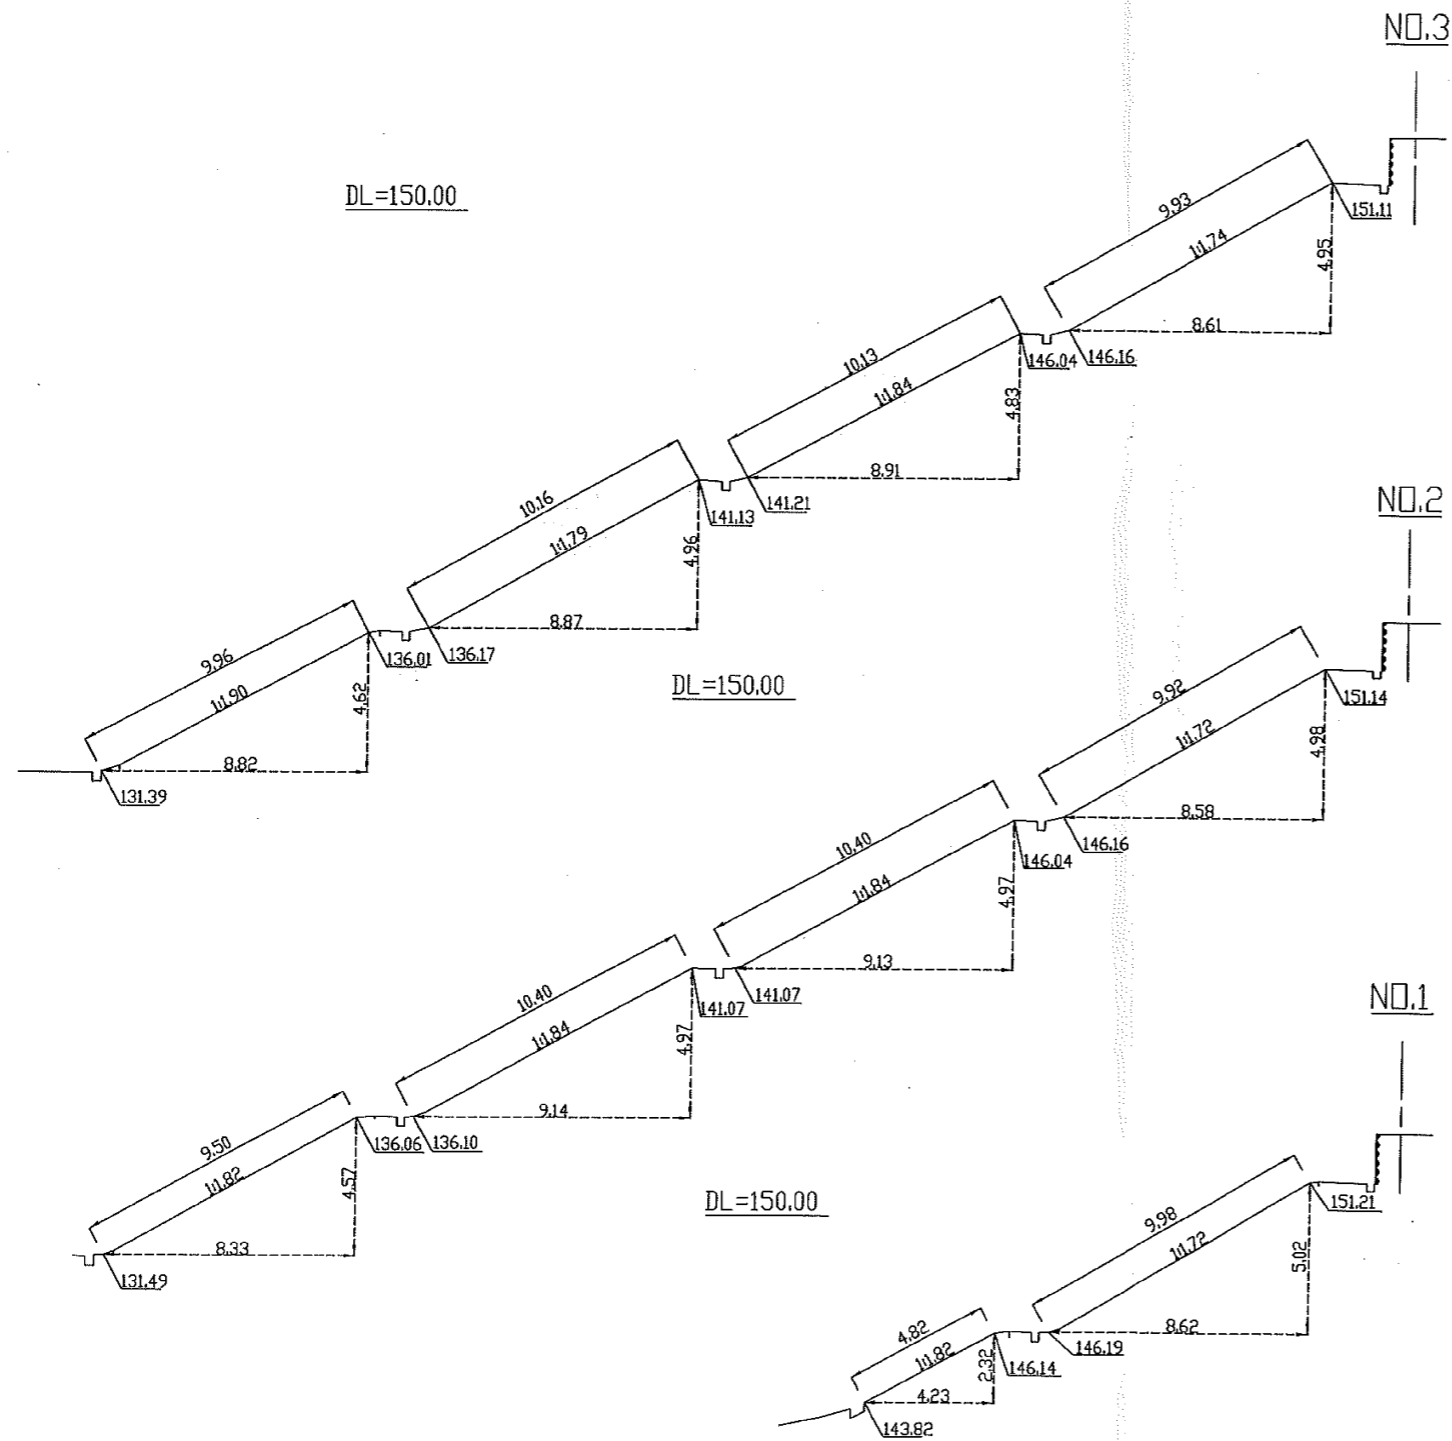

教育施設法面出来形図2

